DEPARTEMENT DU MORBIHAN
COMMUNE DE PONT-SCORFF
Lotissement : 23 lots
Hameau de la Chapelle

Permis d'aménager n° PA 56179 23 L0002 - Accordé le 18/10/2023
Modificatif n°2 M02 accordé le 11/06/24 et Modificatif n°3 M03 accordé le 19/03/25

PLAN DE VENTE ET DE BORNAGE

Article L115-4 du Code de l'Urbanisme:
"Toute promesse unilatérale de vente ou d'achat, tout contrat réalisant ou constatant la vente d'un terrain indiquant l'intention de l'acquéreur de construire un immeuble à usage d'habitation ou à usage mixte d'habitation et professionnel sur ce terrain mentionne si le descriptif dudit terrain résulte d'un bornage.
Lorsque le terrain est un lot de lotissement, est issu d'une division effectuée à l'intérieur d'une zone d'aménagement concerté par la personne publique ou privée chargée de l'aménagement ou est issu d'un remembrement réalisé par une association foncière urbaine, la mention du descriptif du terrain résultant du bornage est inscrite dans la promesse ou le contrat.."

- Les constructeurs, architectes et dépositaires de permis de construire devront s'assurer au préalable de l'existence et de la position des réseaux sur le terrain,ou en demandant les plans de recollement au maître d'ouvrage.
- Il est obligatoire pour chaque acquéreur de faire implanter sa construction principale par le Géomètre-Expert auteur du projet et faire vérifier le bornage de son lot à ses frais.

LOT N° :	15
Superficie réelle :	311 m²

Réf. Cadastrale : Section ZH n° 326	
Surface de plancher :	250 m²

Signature du Géomètre-Expert + cachet :

Ordre des Géomètres-Experts
SELARL NICOLAS Associés
Gaëtan CHERAULT N° d'inscription à l'ordre 06816
13 rue du Sous-Marin Vénus 56100 LORIENT
Tel. 02.97.21.01.03

Plan de situation (sans échelle)

SELARL NICOLAS ASSOCIÉS
Géomètres-Experts • Urbaniste diplômé
AGENCE DE LORIENT
13 rue du Sous-Marin Vénus
56100 LORIENT
Tél : 02 97 21 01 03
Email : lorient@sarlnicolas.fr
WWW.NICOLAS-ASSOCIES.COM

PÉRION Réalisations

Dressé le 13.02.2024	
Modifié le 24.07.2025	
Dressé par BOUSSARD Mélanie	
Systèmes RGF93 (CC48) et NGF (IGN69)	
Référence : O23-014	

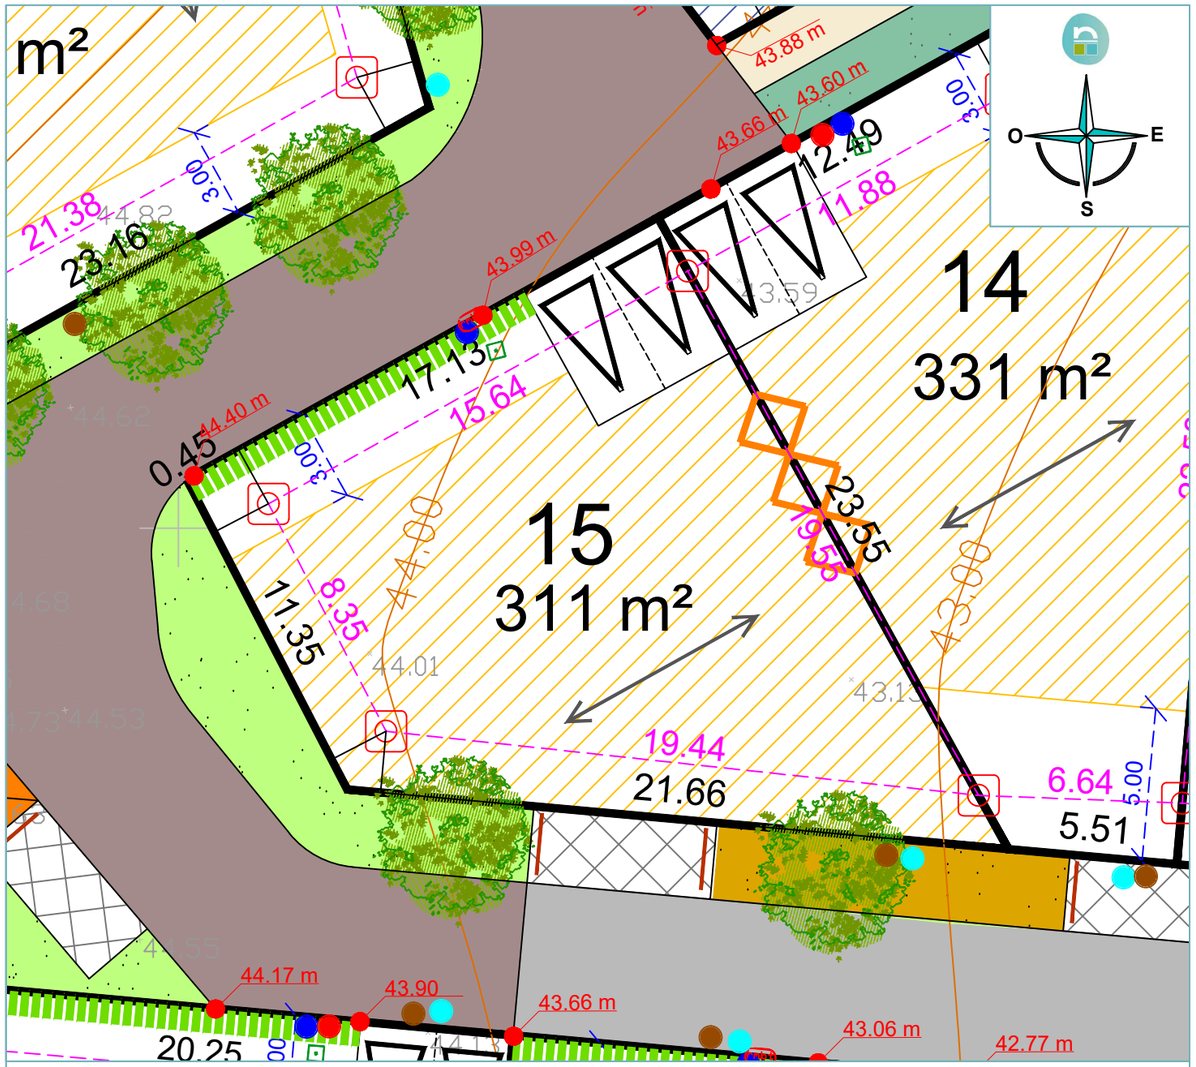

Echelle : 1/200

LEGENDE URBANISME

- PERIMETRE LOTISSEMENT
- PLACETTE
- CHAUSSEE PARTAGEE (enrobé)
- CHEMIN PIETON (sable stabilisé)
- STATIONNEMENT
- ZONE D'IMPLANTATION DES CONSTRUCTIONS LOTS LIBRES
- ZONE D'IMPLANTATION DES CONSTRUCTIONS LOGEMENTS SOCIAUX ET ABORDABLES
- GAZON
- MASSIFS PLANTES
- NOUE PAYSAGERE (pour régulation des Eaux Pluviales)
- TALUS ARBORE EXISTANT A CONSERVER Espace Boisé Classé
- ESPACE BOISE CLASSE HORS PERIMETRE
- ACCES IMPOSE (2 places de stationnements privatives en dehors du garage)
- ENTREE DE LOT (CONSEILLE)
- ARBRE A PLANTER (position indicative)
- ARBUSTE (position indicative)
- HAIE BOCAGERE PRIVATIVE + GANIVELLE à la charge du lotisseur (entretien à la charge de l'acquéreur)
- SENS OBLIGATOIRE DE L'AXE LONGITUDINAL DU VOLUME PRINCIPAL DE LA CONSTRUCTION
- LIGNE D'ACCROCHE D'UNE PARTIE DE LA CONSTRUCTION PRINCIPALE OU D'UNE ANNEXE SIGNIFICATIVE RATTACHEE (au moins 6m)
- MARGE DE RECUL DE 20m DE LA RD
- COTATION ZONE CONSTRUCTIBLE
- EMPLACEMENT POUR LE TRANSFORMATEUR
- 82.50 / 82.00 COURBE DE NIVEAUX
- COTE DU NIVEAU DE VOIRIE PROVISOIRE (d'après le plan d'exécution des travaux)
- POINT ALTIMETRIQUE (d'après le levé topographique avant travaux)

LÉGENDE DES RÉSEAUX

- BRANCHEMENT ELECTRIQUE
- BRANCHEMENT TELECOM
- BOITE DE BRANCHEMENT E.U.
- BOITE DE BRANCHEMENT E.P.
- BRANCHEMENT AEP
- COFFRET RMBT

POSITION SELON LES RÉCOLEMENTS DE ALRE TP ET RSB EN DATE DU 04.07.2025

LEGENDE DU BORNAGE

- 00.00 Cotation de lot
- 00.00 Cotation entre borne
- Borne nouvelle
- Borne existante
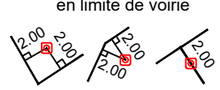
Décalage des bornes en limite de voirie